







20250811【大雨】本庁舎被害状況

【排気ファンルーム】
3 cm程度浸水し、壁紙等備品が使用不可

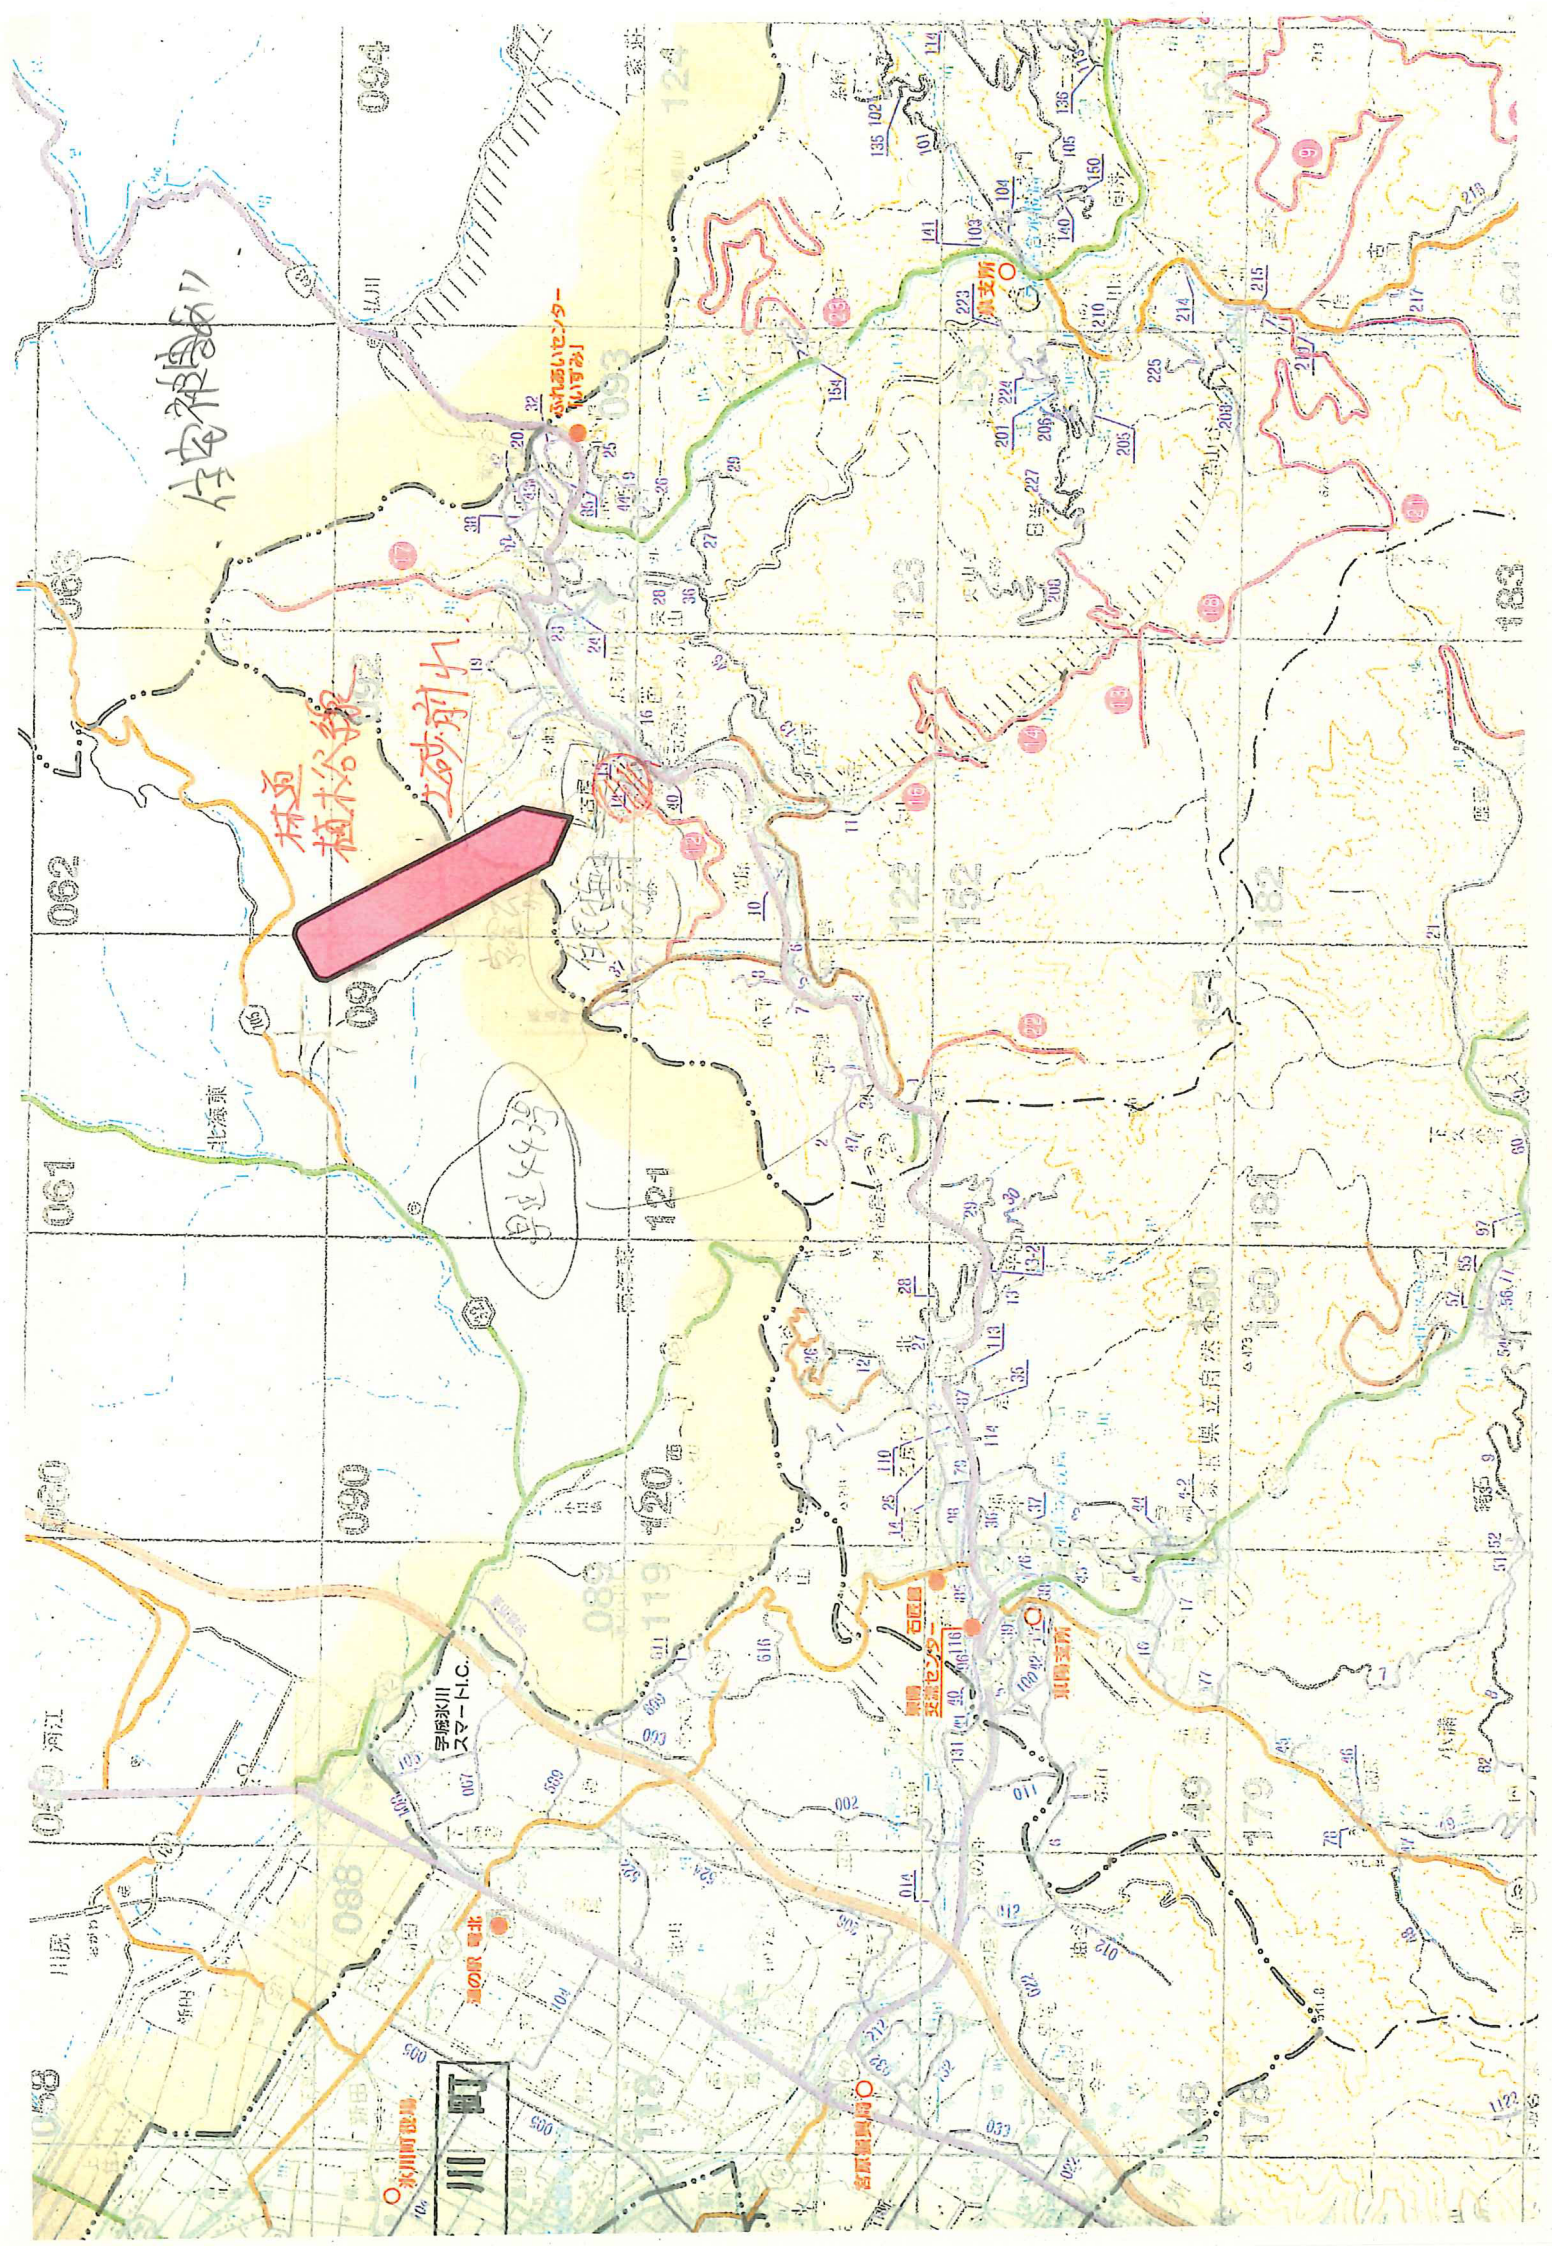

【地下雨水タンク満水警戒警報】
・AM8:00現在
地下雨水タンクは約1/3 (約560t) 水が溜まっている状態。(タンク容量約1,700t)

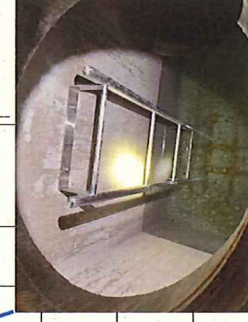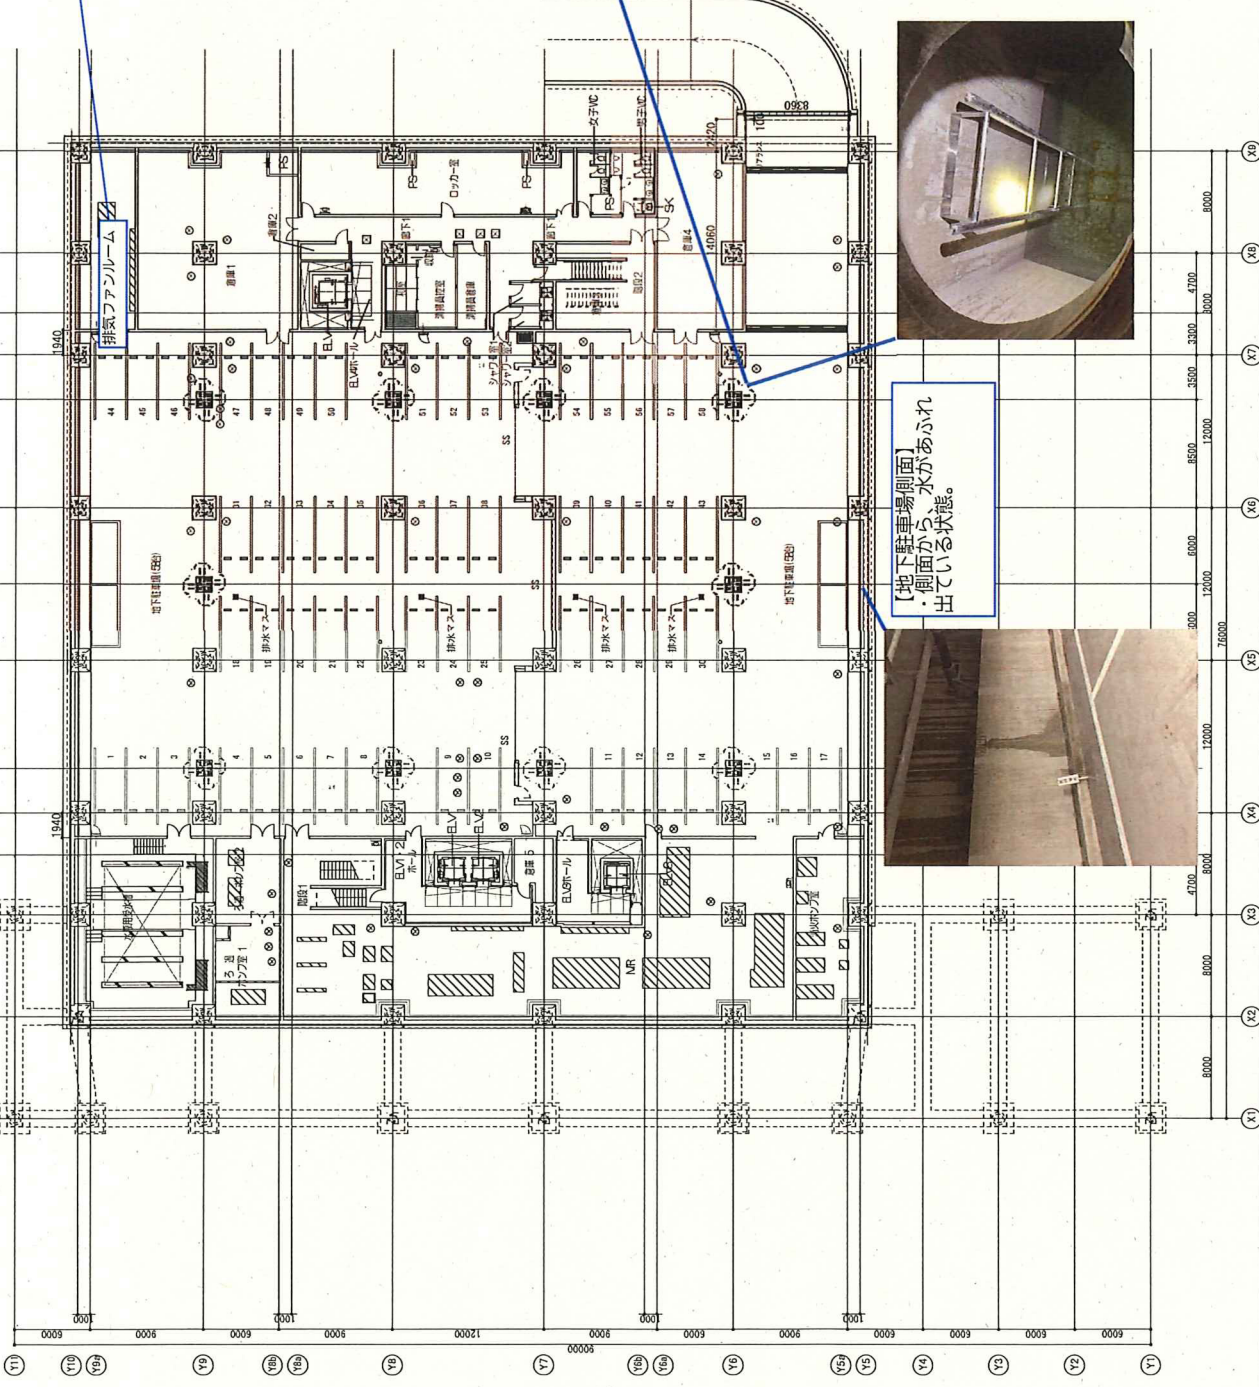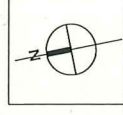

【地下駐車場側面】
・側面から、水があふれ出ている状態。



完成図 株式会社 久米設計 KUME SEKKI

監理 新田建設工業・和久建設・松島建設 建設工事共同企業体 現場代理人 菅家 朗典

確認 建築工事監理 村上 正明

作成 新田建設工業・和久建設・松島建設 建設工事共同企業体 現場代理人 菅家 朗典

竣工 2022年1月17日

2022.01

伊藤 彰

伊藤 彰


伊藤 彰

伊藤 彰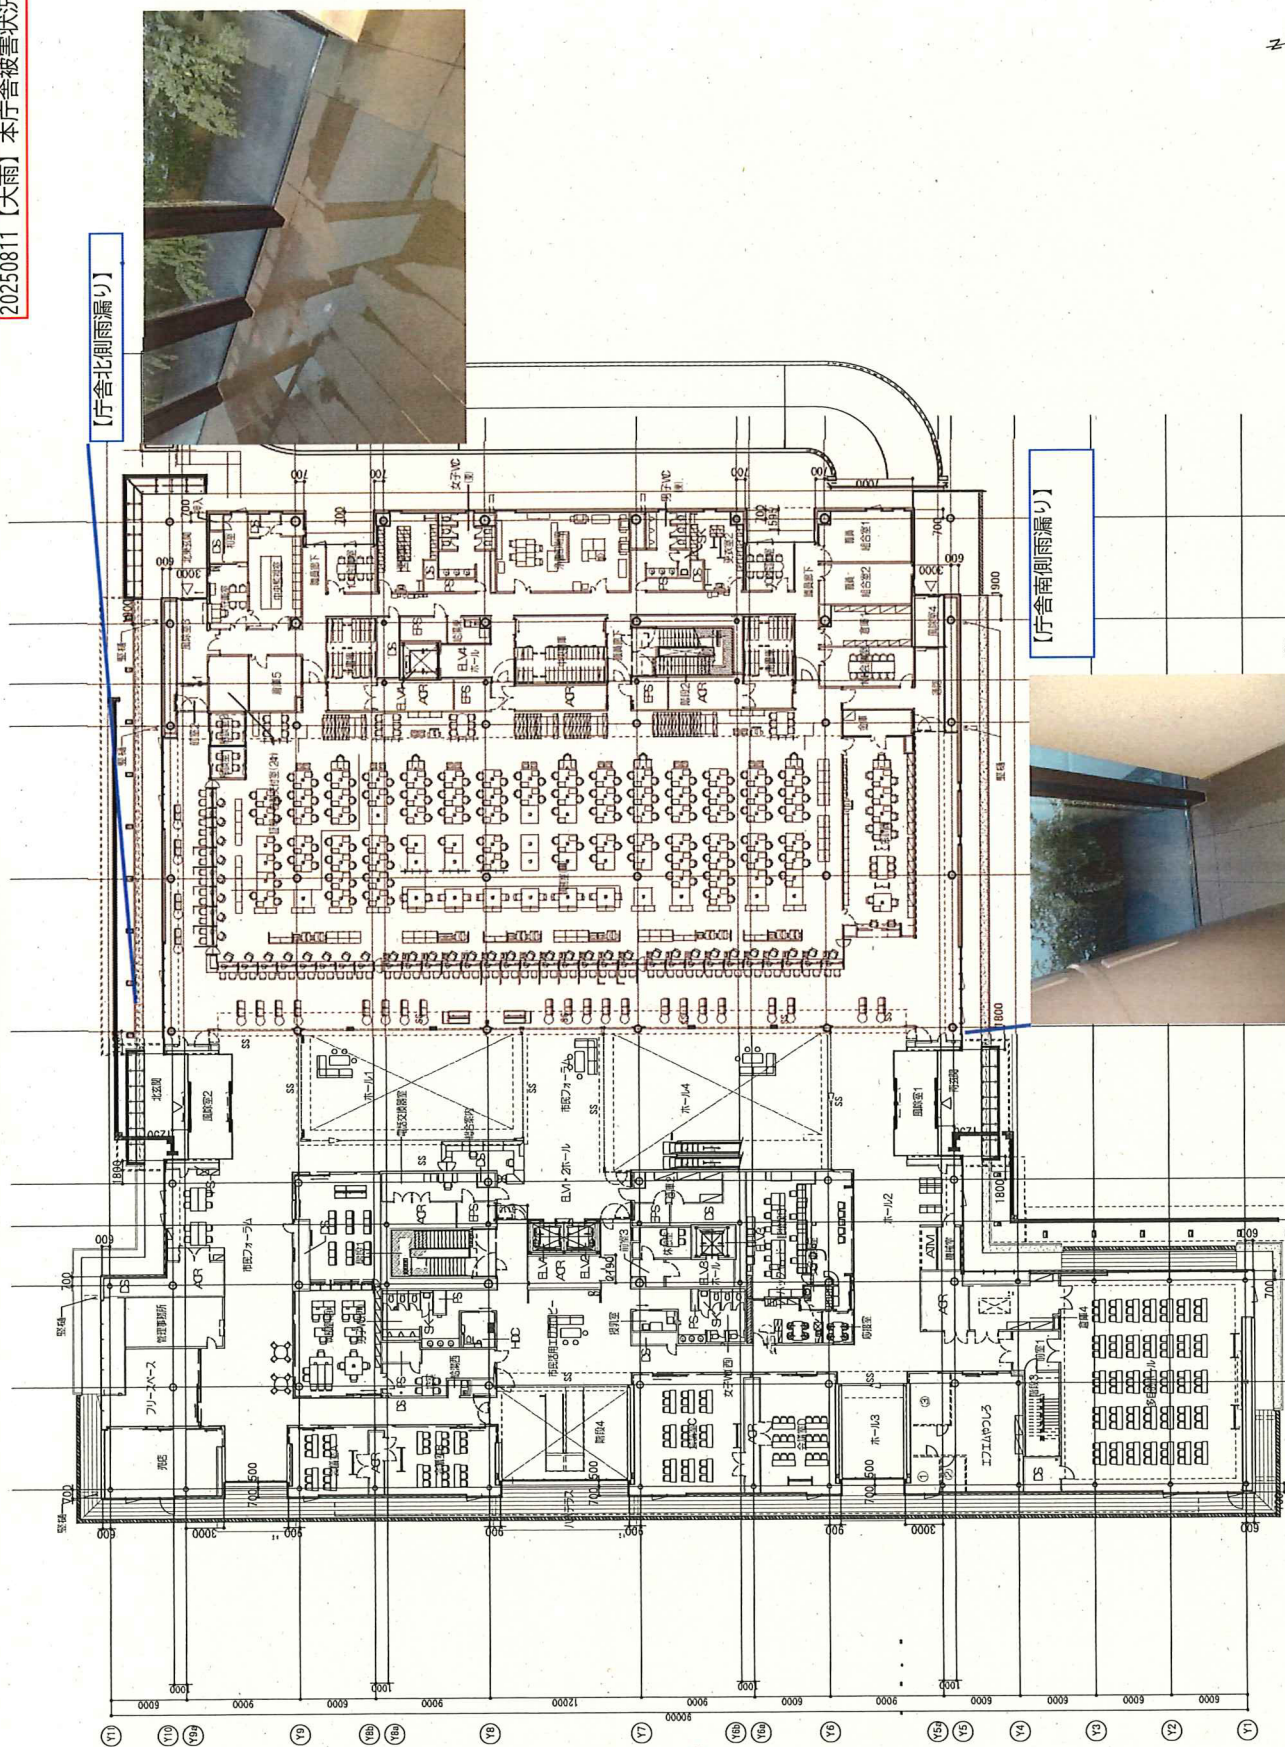

水処理センター及び各汚水中継・雨水ポンプ場のポンプ概要

	施設名称	型式	ポンプ口径	台数	働状況 (8/11 7:30現在)	備考
【処理場】	水処理センター	立軸斜流渦巻ポンプ	350mm	3台	全台稼働中	不明水等の影響で処理水量を超える汚水が流入しているため、現在流入ゲートを絞って運転している状況。そのため、汚水管渠や各家庭のトイレ等に影響が発生中。
【汚水】 3機場	中央中継ポンプ場	水中汚水ポンプ	250mm	2台	全台稼働中	
		水中汚水ポンプ	300mm	1台	全台稼働中	
	松崎中継ポンプ場	水中汚水ポンプ	250mm	2台	全台稼働中	
		水中汚水ポンプ	300mm	1台	全台稼働中	
	麦島中継ポンプ場	水中汚水ポンプ	150mm	2台	全台稼働中	
【雨水】 4機場	中央ポンプ場	立軸斜流ポンプ	500mm	2台	全台稼働中	
		横軸軸流ポンプ	1,500mm	2台	全台稼働中	
		横軸軸流ポンプ	1,800mm	1台	全台稼働中	
	野上ポンプ場	横軸軸流ポンプ	700mm	1台	全台稼働中	
		横軸軸流ポンプ	1,000mm	1台	全台稼働中	
		横軸軸流ポンプ	700mm	1台	全台稼働中	
		立軸斜流ポンプ	1,200mm	1台	全台稼働中	
	麦島ポンプ場	立軸斜流ポンプ	800mm	2台	全台稼働中	
		立軸斜流ポンプ	1,500mm	1台	全台稼働中	
	日奈久浜町ポンプ場	汚水用水中ポンプ	500mm	3台	1台稼働中	
調整池	北部中央雨水調整池	貯水量	7,100mm		満水状態	

汚水状況について、汚水管流量が満水状態により、各家庭のトイレ等の排水が逆流する状況が発生。
浄化槽も同様の事例が発生。

問合せ状況：7件

(代陽校区：1件、松高校区：3件、八千把校区：2件、鏡町津口：1件)

経済文化交流部(第1報)

1. 報告時刻 令和7年8月11日 8時30分

2. 所管施設の状況

文化振興課

- ① 民俗伝統芸能伝承館(お祭りでんでん館) → 臨時休館(市 HP 掲載済み)
- ② 鏡文化センター → 本日の施設利用予約なし

行事の開催について

- ① 夏の一日体験デー → 中止決定(市 HP 掲載及び関係者へ連絡)

商工政策課

- ① ハーモニーホール 通常どうり
- ② サンライフ八代 通常どうり

スポーツ振興課

- ① 東陽スポーツセンター 鶴城中ハンドボール合宿 中止
- ② 総合体育館 名古屋の小中学校 バドミントン合宿
※避難所開設の場合 キャンセル承諾

港湾・クルーズ振興課

- ① YKK付近の道路冠水の為、車両待機中
- ② くまモンポート八代 休園 予定

観光振興課

① 八代よかところ物産館 → とりあえず開館しているが状況次第で休館

② その他観光施設は休館

※現在のところ被害報告なし(雨の影響で現場確認できない施設あり)

	施設名	営業・休館等の別
30	八代市松中信彦スポーツミュージアム	休館
31	八代よかところ物産館	検討中
32	日奈久観光交流施設ゆめ倉庫(観光案内所以外)	休館
33	日奈久温泉センターばんぺい湯・東湯	休館
34	さかもと温泉センター「クレオン」	休館
35	さかもと温泉 憩いの家	休館
37	東陽交流センター「せせらぎ」、菜摘館	休館
38	東陽石匠館	休館
39	ふれあいセンターいずみ	休館
40	五家荘平家の里	休館
41	緒方家	休館
42	左座家	休館
43	久連子古代の里	休館
44	五家荘溪流キャンプ場	休館
45	五家荘草花資料館	休館
46	五家荘自然塾	休館
47	梅の木轟公園管理施設	休館
48	八代市観光物産案内所(新八代駅)	休館
49	八代市観光案内所(八代駅)	休館
50	遙拝八の字広場	休館
	アウトドアステーションやつしろ	定休日